


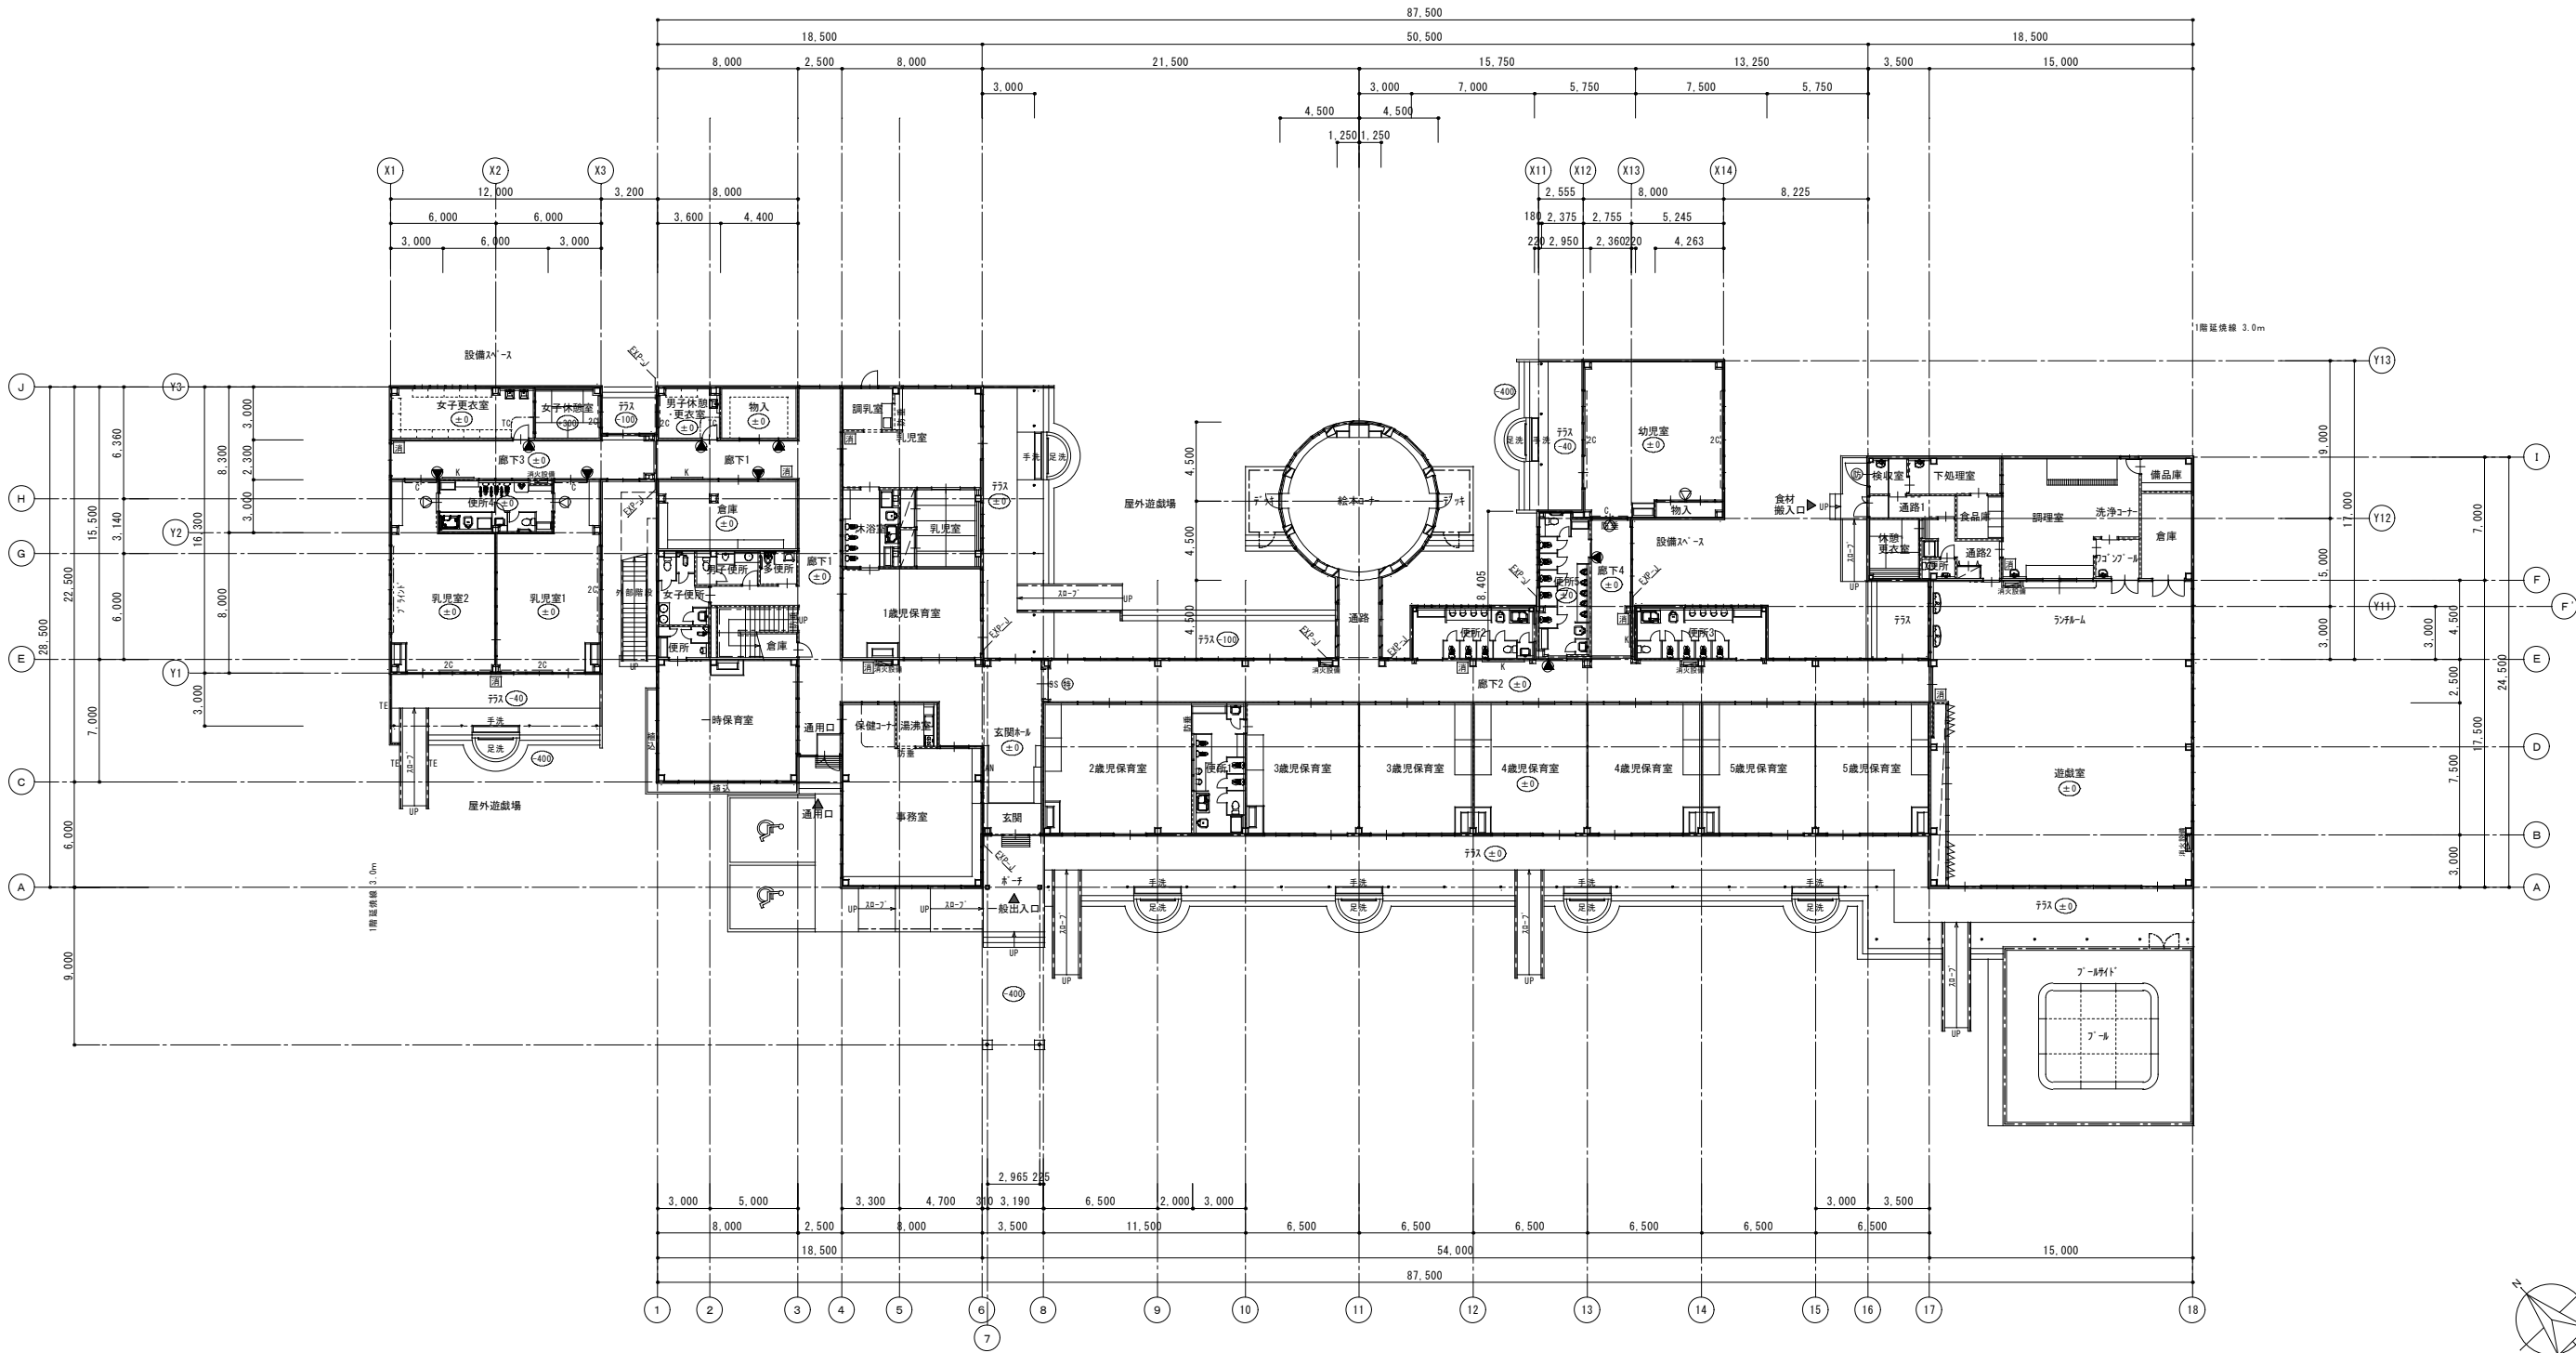

○ 平面図 凡例			
	鉄骨柱	2C	カーテンボックス、カーテン・レース、カーテンレール(ダブル)
	外壁：鉄骨間縁+中空押出成形セメント板 厚15	C	カーテンボックス、カーテン・レース、カーテンレール(シングル)
	鉄筋コンクリート造	TC	カーテン、吊下カーテンレール
	軽鋼骨間仕切壁	K	掲示板
	縦筋	TE	手摺
	ルーフドレイン	P	ピクチャーレール
	火警装置操作位置を示す (FL+1400) 注：ルーフ操作位置 (FL+1500以下)	AN	園舎案内板改修
	A B C 1 0 型消火器・消火器収納ボックス	◎	ピクトサイン(面付型)
	視覚障害者用床材 (注意喚起)	●	ピクトサイン(持出型)
	視覚障害者用床材 (誘導)		パッケージ型消火設備新設(機械設備)
訂正事項		株式会社 水原建築設計事務所	
		一級建築士事務所 建築士事務所 第63号 水原 衛	
	18 5 2 A-10 [増築・改修]1階平面図	多賀町立多賀ささゆり保育園増築・改修工事	
		[増築・改修] 1階平面図 竣工図 SHEET NO.	
		A-10	
		DRAWN BY	CHECKED BY
		SUBMITTED BY	DATE
		SCALE	1/200 (A1) 1/400 (A3)