
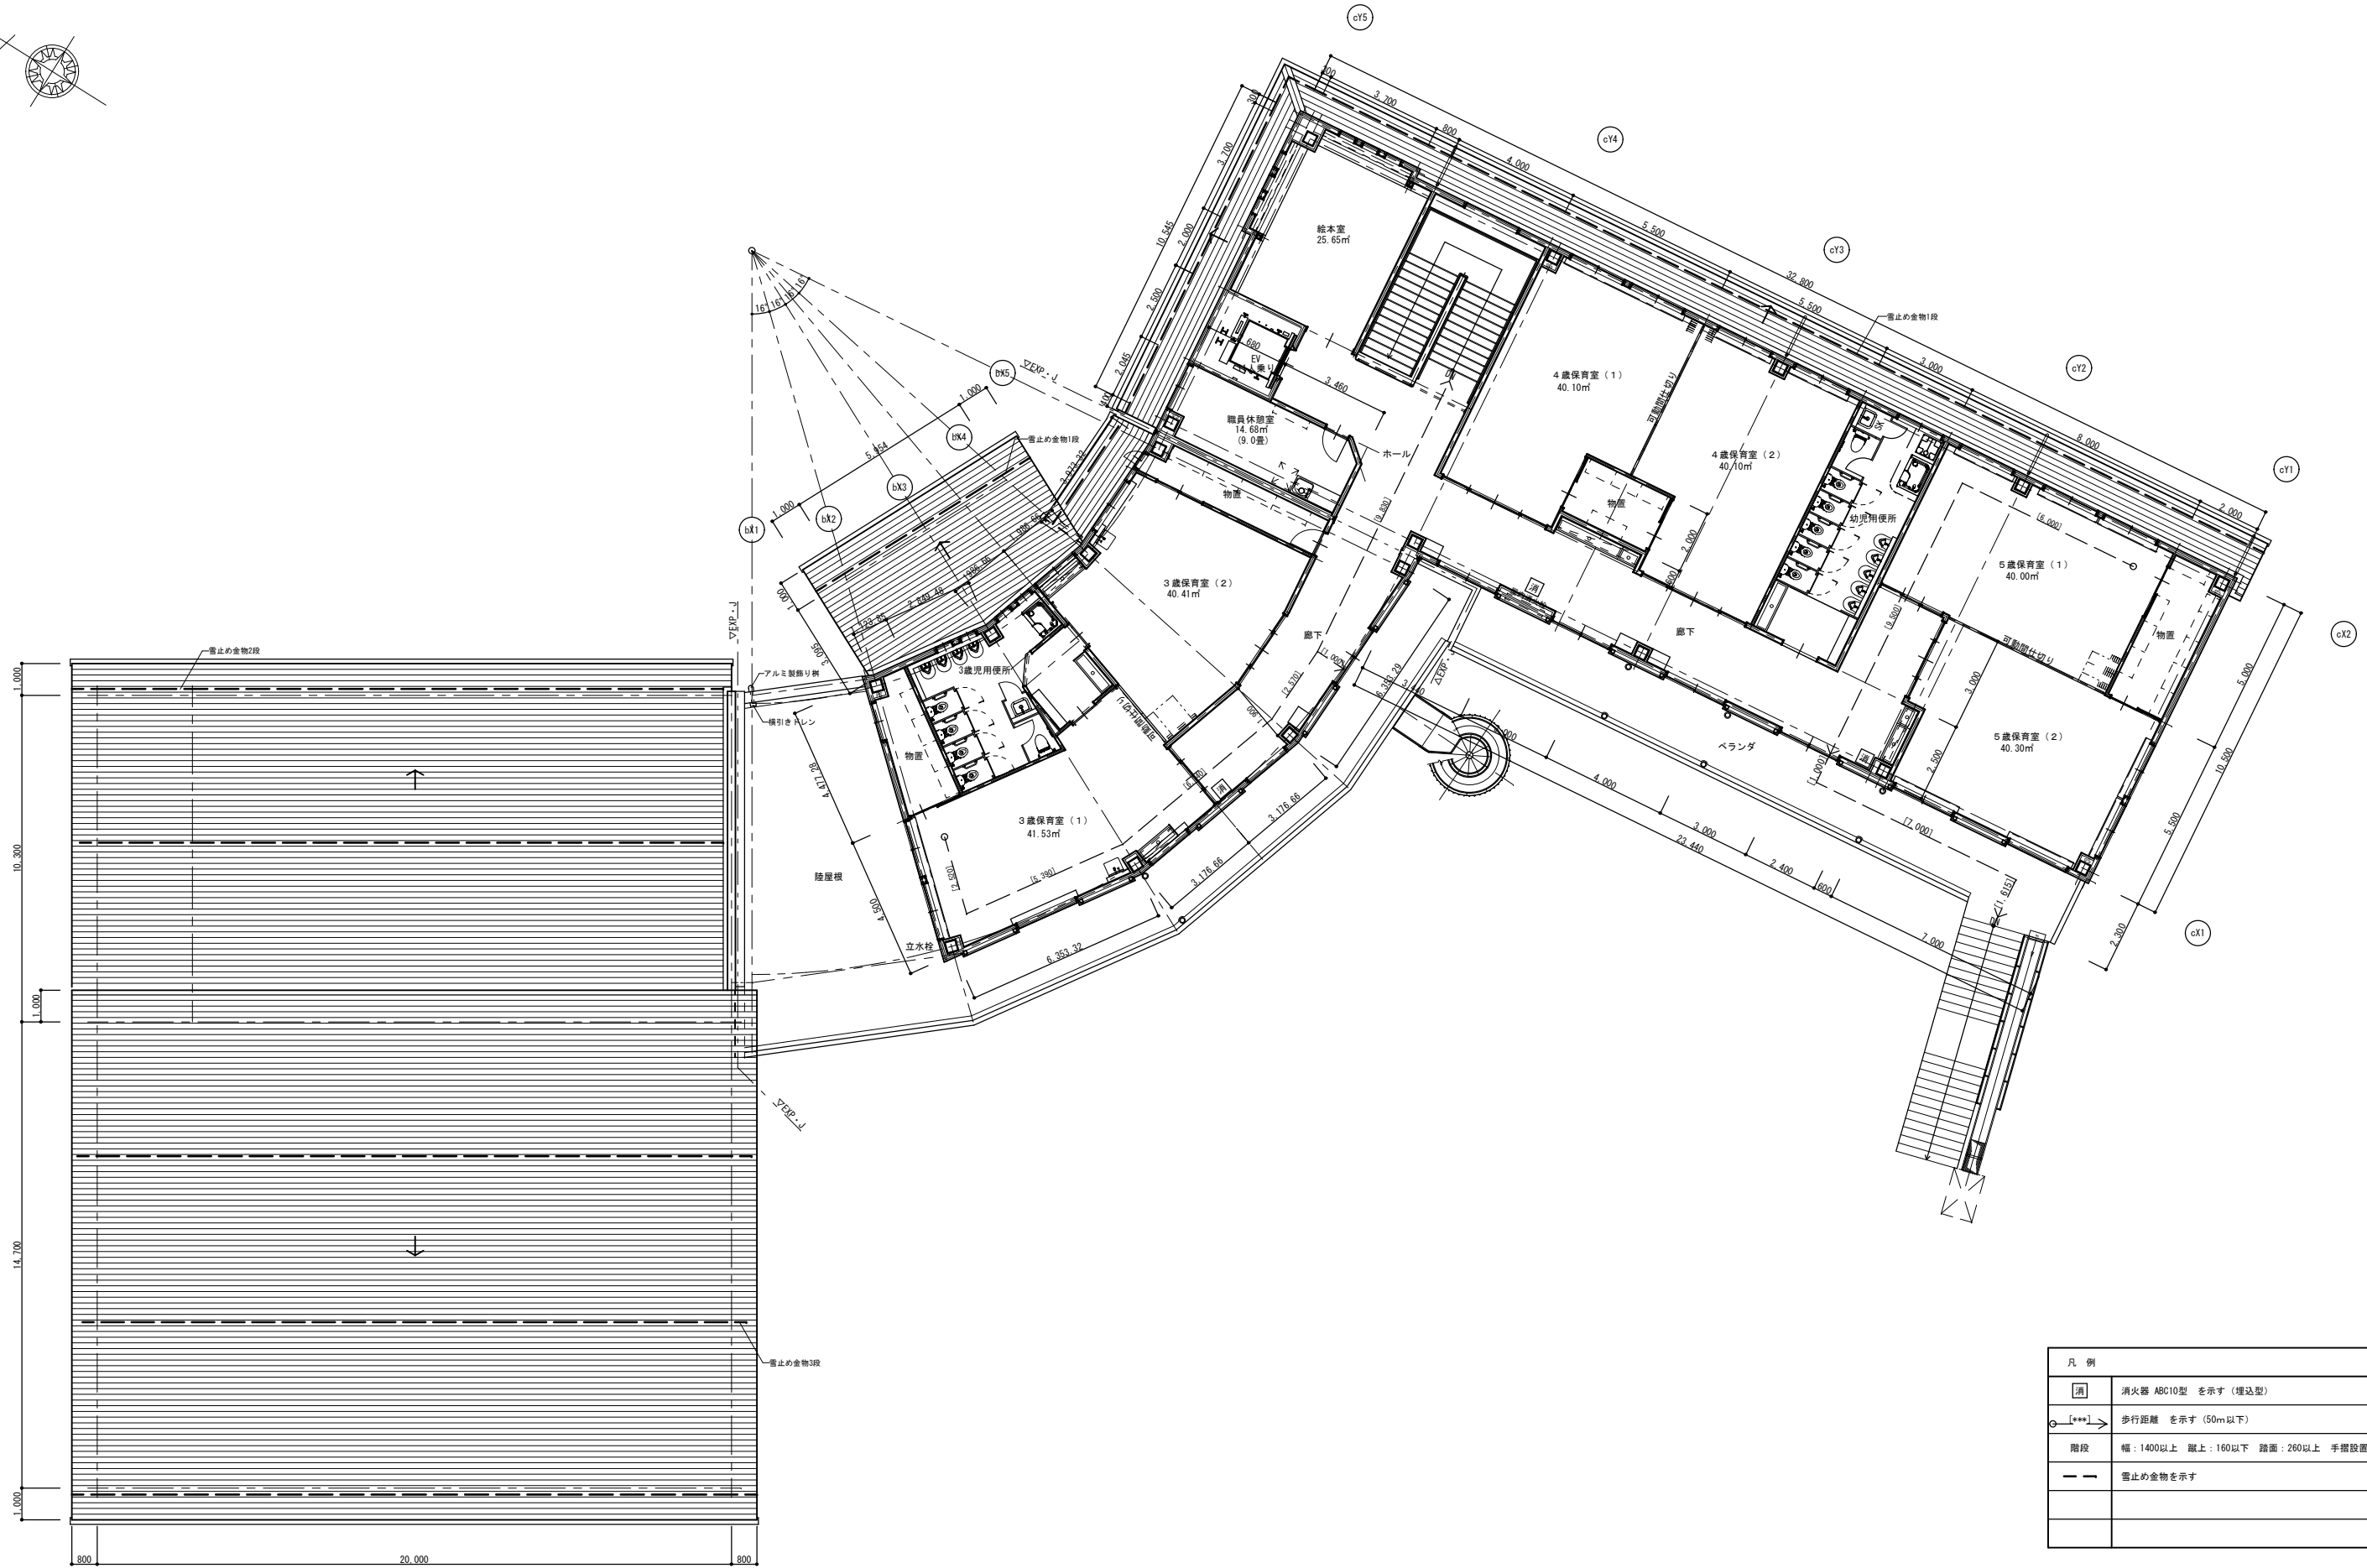


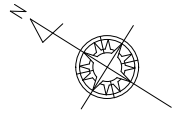

凡 例	
	消火器 ABC10型 を示す (埋込型)
	歩行距離 を示す (50m以下)
	幅：1400以上 蹴上：160以下 踏面：260以上 手摺設置
	雪止め金物を示す

TITLE		SCALE	DRAWING NO.
(仮称) 久徳認定こども園建築工事			
SHEET TITLE		A1: 1/100 A2: 1/200	A-10
2階平面図			
訂		DRAWN BY	
正			
		株式会社 桑原組 彦根支店	
		〒522-0009 滋賀県彦根市外町89番地	

竣工図