


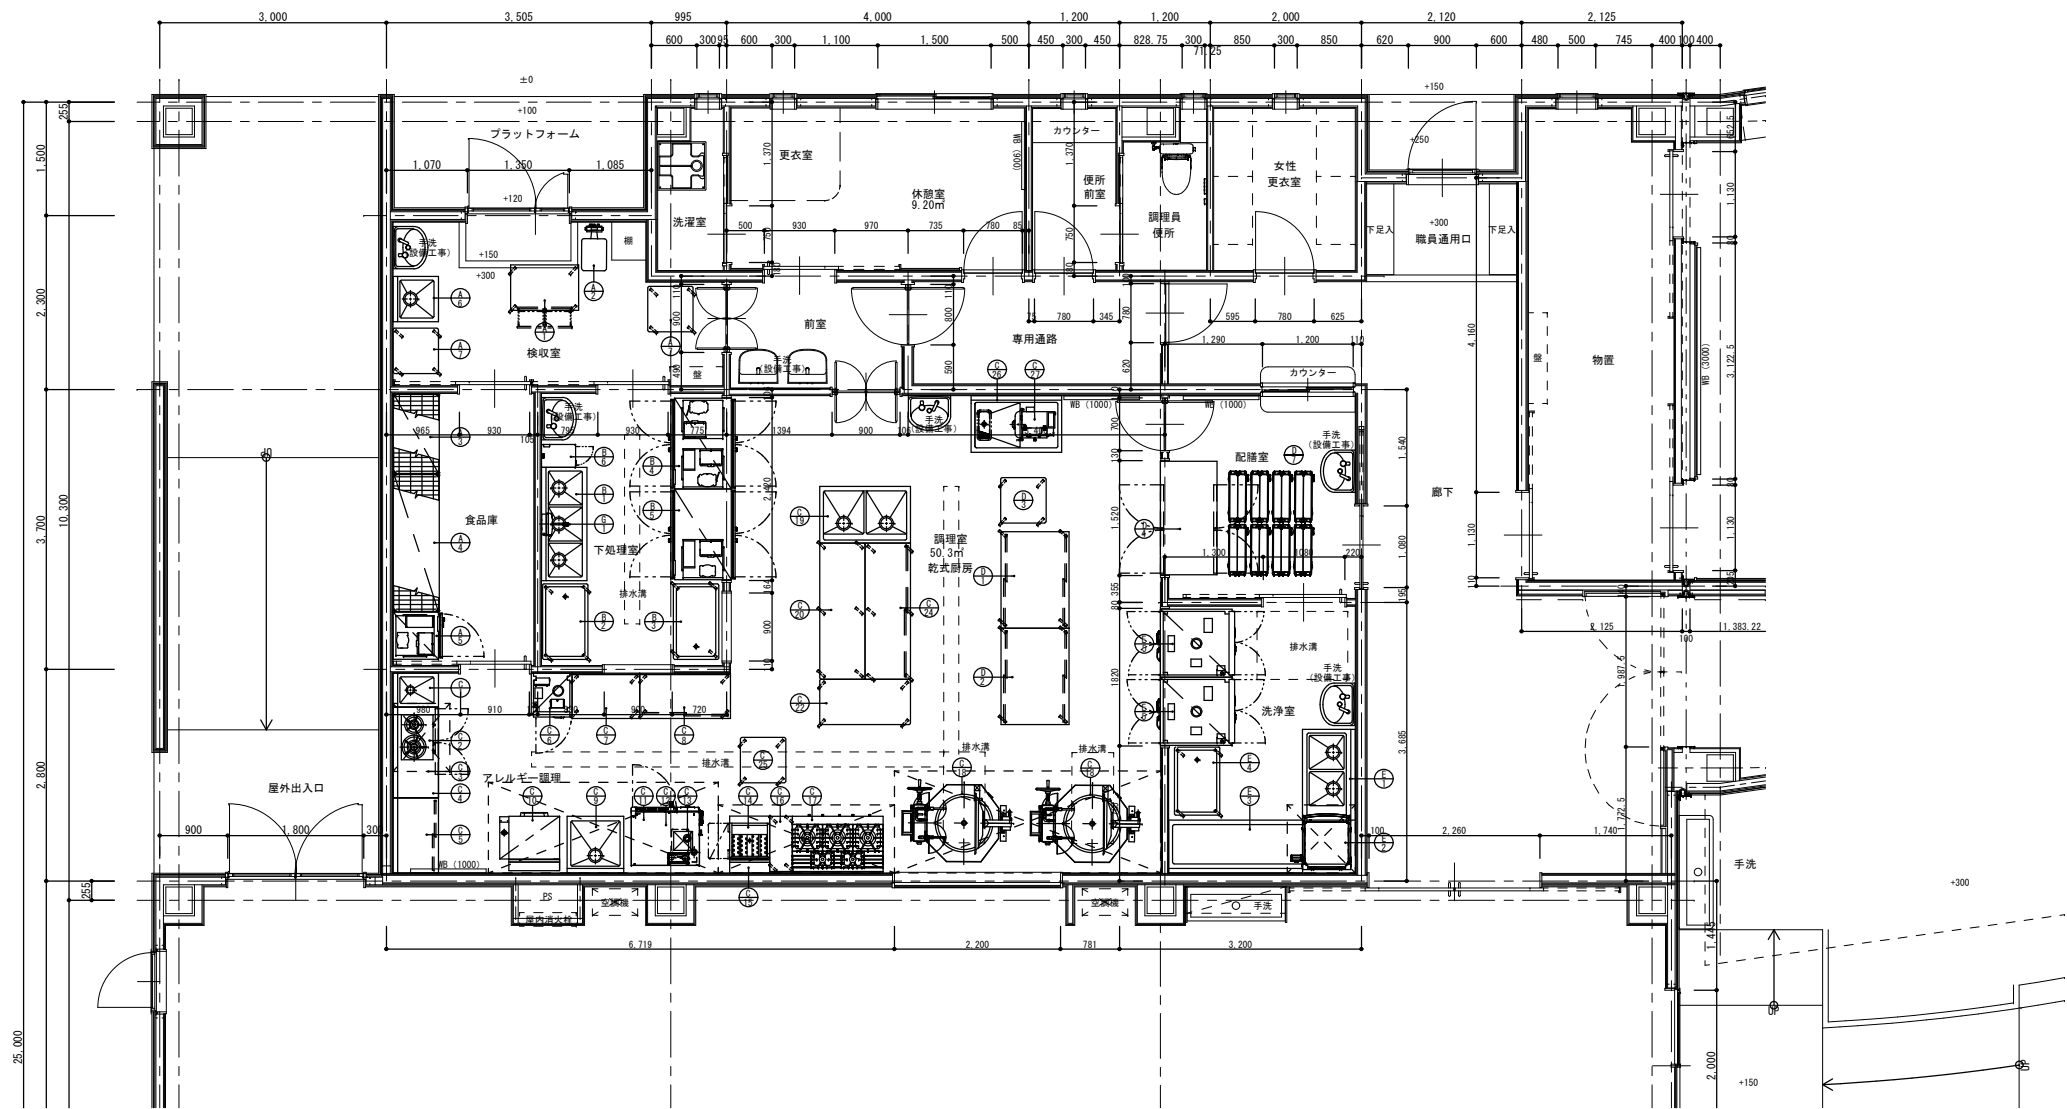

No.	品 名	形 式	備 考	台 数	寸 法 (mm)			配 管 口 径 (A)				冷却水 (クーリングタワー)			L P G		電 気 (60Hz, kW)			フ ィ ド
					W	D	H	給水	給湯	排 水		IN	OUT	必要流量 L/min	口径 A	kW	単相100V	単相200V	三相200V	
										機器側	設備側									
A-	< 保存 >																			
1	検収テーブル		TOP SUS1.2mm 補強枠(上枠)SUS L25mm キャスター付	1	900	600	850													
2	デジタル台はかり	HY-60KVWP-K		1	330	660	786													
3	シェルフ	SS-1076LxSSP-1900	棚段数：4段	1	1061	612	1923													
4	シェルフ	SS-1828LxSSP-1900	棚段数：4段	1	1825	612	1923													
5	検食用冷凍庫	HF-63CAT-(L)-KS2	定格内容積：384L フッ素プレコートステンレス仕様	1	625	650	1910			φ26	40					0.37				
6	一槽シンク		TOP SUS1.2mm 補強枠(上枠)SUS L25mm 槽深:300mm	1	600	600	850	15	15	40	50									
7	移動テーブル		TOP SUS1.2mm 補強枠(上枠)SUS L25mm	2	600	600	850													
B-	< 下調理 >																			
1	三槽シンク		TOP SUS1.2mm 補強枠(上枠)SUS L25mm 槽深:300mm SUS304	1	1500	600	850	15×3	15×3	40×3	50×3									
2	移動水切テーブル		TOP SUS1.2mm 補強枠(上枠)SUS L25mm	1	900	600	850			40	PIT									
3	移動水切テーブル		TOP SUS1.2mm 補強枠(上枠)SUS L25mm	1	900	600	850			40	PIT									
4	冷凍庫	HF-120CA3-4D4D	定格内容積：1104L フッ素プレコートステンレス仕様	1	1200	850	1910			φ26×2	40×2							1.264		
5	冷蔵庫	HR-120CA3-4G4G	定格内容積：1117L フッ素プレコートステンレス仕様	1	1200	850	1910			φ30	40							0.504		
6	包丁マナ板UV殺菌庫	UVS-30A		1	300	450	1550			25	40					0.33				

フード罩表記 GF・・・ガラスフィルター HS・・・天井扇

竣工図

TITLE		(仮称) 久徳認定こども園建築工事		SCALE	DRAWING NO. A-65	
SHEET TITLE		厨房機器レイアウト図				
訂			株式会社 桑原組 才根支店 〒522-0009 滋賀県彦根市外町89番地			DRAWN BY
正						

No.	品名	形式	備考	台数	寸法 (mm)			配管口径 (A)				冷却水 (クーリングタワー)			L P G		電気 (60Hz, kW)			フ ィ ド
					W	D	H	給水	給湯	排水		IN A	OUT A	必要流量 L/min	口径 A	kW	単相100V	単相200V	三相200V	
										機器側	設備側									
C-	＜主調理＞																			
1	一槽シンク		TOP SUS1.2mm 補強枠 (上枠) SUS L25mm 槽深:300mm	1	450	600	850	15	15	40	50									
2	ガステーブルコンロ 親子	M-212C		1	595	420	160								φ9.5	14.5				GF
3	テーブル形冷凍冷蔵庫	RFT-120SNG-1 (特)	定格内容積:220L (冷蔵室:106L、冷凍室:114L) フッ素プレコートステンレス仕様	1	1200	600	850			φ30	40						0.498			
4	天板		TOPsus t1.2mm	1	1200	600	40													
5	キャビネットテーブル		TOP SUS1.2mm 内装/扉タイコ貼り・上吊式構造/下レールなし構造 現寸合わせ	1	(993)	600	850													
6	包丁マナ板殺菌庫	HSB-SSB3-L-H	収納数:マナ板10枚、包丁30本	1	540	550	1900			25	40								2.1	
7	ワークテーブル		TOP SUS1.2mm 補強枠 (上枠) SUS L25mm 現寸合わせ キャスター付	1	(896)	600	850													
8	キャビネットテーブル	HCT-126BH-A	TOP SUS1.2mm 内装/扉タイコ貼り・上吊式構造/下レールなし構造 キャスター付	1	1200	600	850													
9	一槽シンク		TOP SUS1.2mm 補強枠 (上枠) SUS L25mm 槽深:300mm	1	750	750	850	15	15	40	50									
10	低輻射ガス式立体炊飯器	RMG-154R (テフロン釜)	1.4〜7kg×3段 涼厨仕様	1	790	720	1645								25	30.3	0.043			要
11	スチームコンベクションオープン	M10-GHSC-G (LP)	1/1ホテルバン×6段	1	900	770	790	軟水器より		φ38	50鋼管				15	26.5	0.34			GF
12	スチコン架台			1	900	720	700													
13	軟水機	MKH-04A		1	225	360	460	15バルブ		13×2	40						0.006			
14	涼厨ガスフライヤー	MGF-C23K (特)	油量:23L	1	530	610	850								15	11.6				GF
15	スプレッダー			1	530	140	()													
16	ワークテーブル		TOP SUS1.2mm 補強枠 (上枠) SUS L25mm キャスター付	1	300	750	850													
17	ガステーブル	RGT-127SD (特)		1	1200	750	850								25	58.1				GF
18	ステンレス製回転釜	AG2-21A-S9		2	1550	1105	1735	15×2	15×2		P1T				20×2	36.0×2				GF
19	二槽シンク		TOP SUS1.2mm 補強枠 (上枠) SUS L25mm 槽深:300mm	1	1200	750	850	15×2	15×2	40×2	50×2									
20	移動テーブル		TOP SUS1.2mm 補強枠 (上枠) SUS L25mm	1	1800	600	850													
21	欠番																			
22	移動テーブル		TOP SUS1.2mm 補強枠 (上枠) SUS L25mm	1	1200	600	850													
23	欠番																			
24	キャビネットテーブル		TOP SUS1.2mm 内装/扉タイコ貼り・上吊式構造/下レールなし構造 キャスター付	1	1800	600	800													
25	移動テーブル		TOP SUS1.2mm 補強枠 (上枠) SUS L25mm	1	600	600	850													
26	スライサーシンク			1	1200	750	600/850	15	15	40	50									
27	小型フードスライサー	FS-20		1	443	560	535										0.49			
D-	＜盛付・配膳＞																			
1	キャビネットテーブル		TOP SUS1.2mm 内装/扉タイコ貼り・上吊式構造/下レールなし構造 キャスター付	1	1275	900	850													
2	キャビネットテーブル		TOP SUS1.2mm 内装/扉タイコ貼り・上吊式構造/下レールなし構造 キャスター付	1	1275	900	850													
3	移動テーブル		TOP SUS1.2mm 補強枠 (上枠) SUS L25mm	1	600	600	850													
4	テーブル形冷蔵庫	RT-150SDG-1-B	定格内容積:426L	1	1500	750	800			φ30	40						0.357			
5	欠番																			
6	欠番																			
7	ステンレス折り畳みワゴン	ESW-K1		8	650	456	874													
E-	＜下膳・洗浄＞																			
1	ソイルドテーブル			1	1200	700	850	15×2	15×2	40×2	50×2									
2	食器洗浄機	JWE-680UB		1	640	655	1432		15バルブ	φ38.5×2	50HT×2								7.38	要
3	クリーンテーブル		TOP SUS1.5mm 補強枠 (上枠) SUS L25mm 現寸合わせ	1	(1770)	700	850													
4	移動水切テーブル		TOP SUS1.2mm 補強枠 (上枠) SUS L25mm	1	900	600	850			40	P1T									
5	食器消毒保管庫	HSB-20DPB3-S		2	900	950	1900			25×2	40×2								7.4×2	
G-	＜衛生管理＞																			
1	電解水生成装置WOX	WOX-40WA		1	285	145	335	15バルブ		φ6×2	40						0.17			
	合 計	注1※厨房用給湯設備の容量は合計に含んでおりません。注3※既存品・別途品及び機種未決定品の容量は参考値を記載しております。〈 () 〉付にて数値を記載のもの>注2※予備コンセントの電気容量は合計に含んでおりません。													213	2.604		26.048		

フード機表記 GF・・・グリスフィルター HS・・・天井扇

TITLE (仮称)久徳認定こども園建築工事		SCALE	DRAWING NO.
SHEET TITLE 厨房機器リスト			A-66
訂		株式会社桑原組彦根支店 〒522-0009 滋賀県彦根市外町89番地	
正			

竣工図