



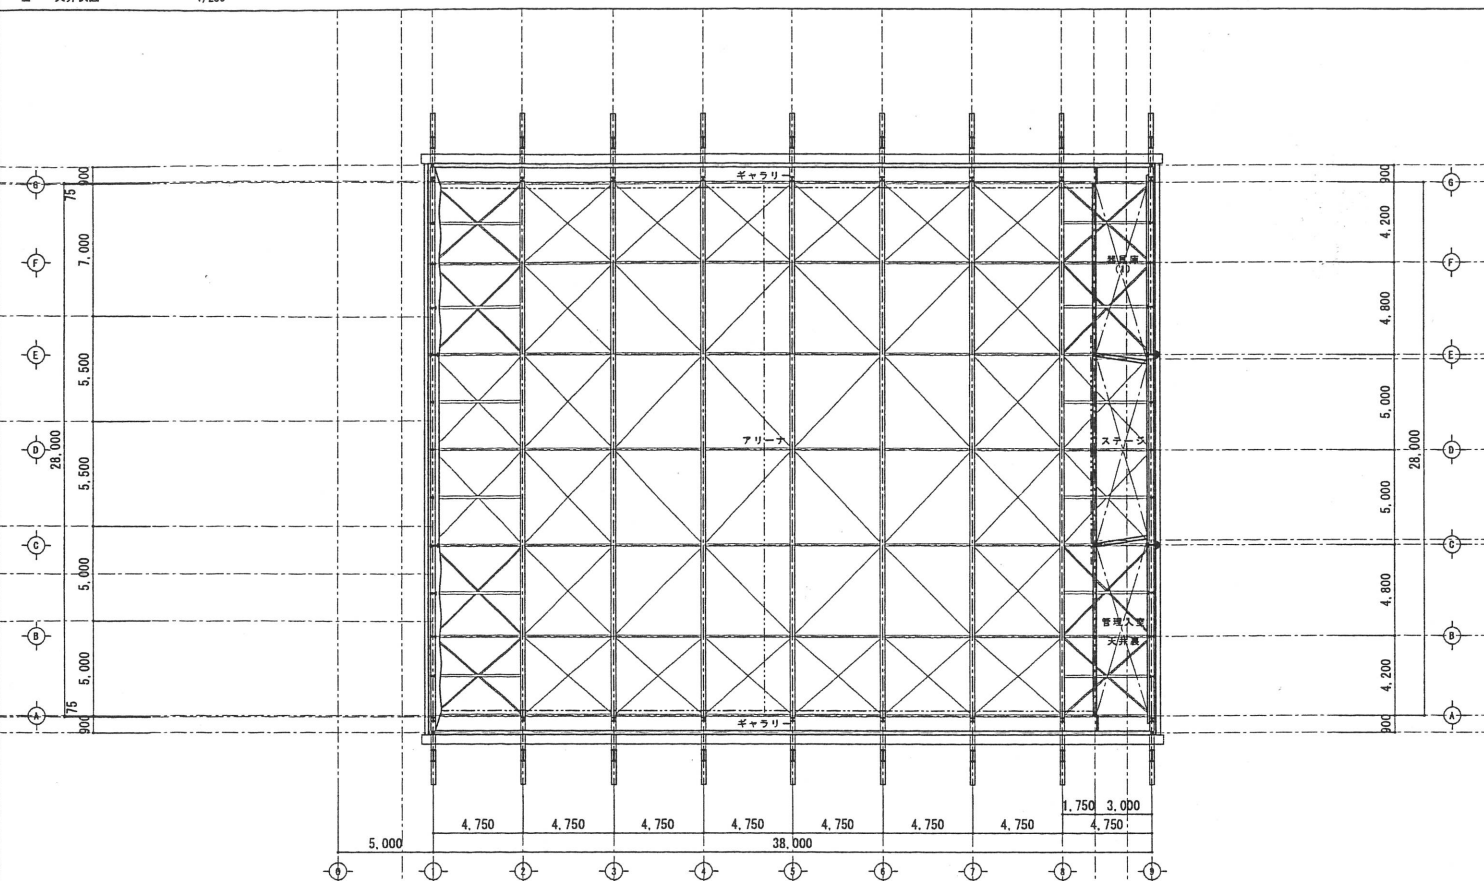


- | | | | |
|-----|-------------------------------------|-------|--|
| D | 収容係（7名編制概） 計1箇所 SUS製2金物にて取付確保 詳細図参照 | H | （7号~上部） ぶどう棚 ステンレスパイプφ75 吊 計1箇所 詳細図参照 |
| E | 棚（「菜園」） 計1箇所 SUS製2金物にて取付確保 詳細図参照 | I | （4号~9号） 連窓7名用 硝子部分飛散防止フィルム貼 計2箇所 詳細図参照 |
| F-1 | 3号~付スレ~3号 計2箇所 成設のまま | | |
| F-2 | 3号~付スレ~3号 計8箇所 ステンレスパイプφ75 吊 詳細図参照 | | |
| | 3号~付壁掛時計 計1箇所 ステンレスパイプφ75 吊 詳細図参照 | | |
| ■ ① | （4号~9号） 連窓7名用 硝子部分飛散防止フィルム貼 詳細図参照 | 1/200 | |





1/200

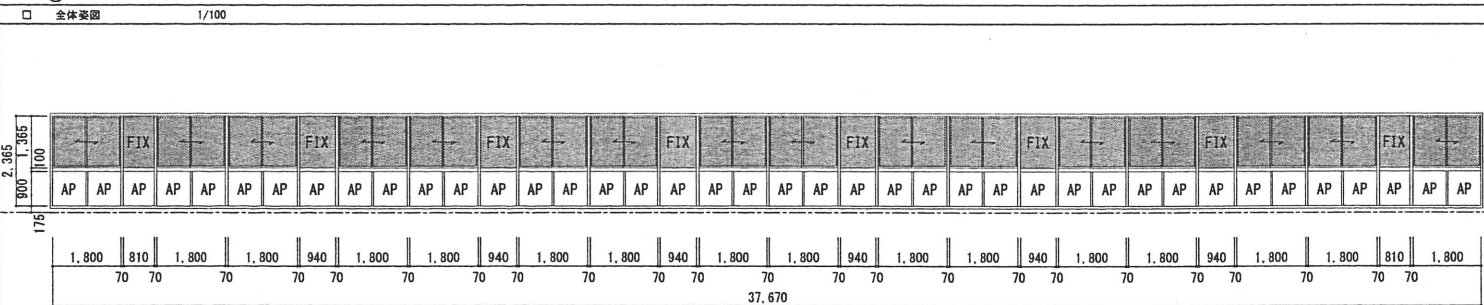

□	凡例
---	----

- | | |
|----|---|
| ○ | 凡例 |
| | 硝子部分 飛鼠防止7&8貼 範囲を示す |
| | |
| | |
| | |
| □ | 既設器具仕様 |
| 数量 | 2箇所 |

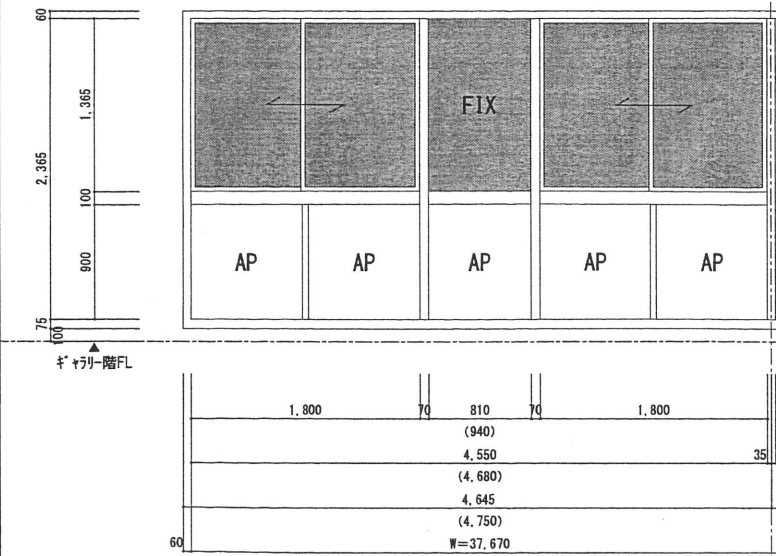

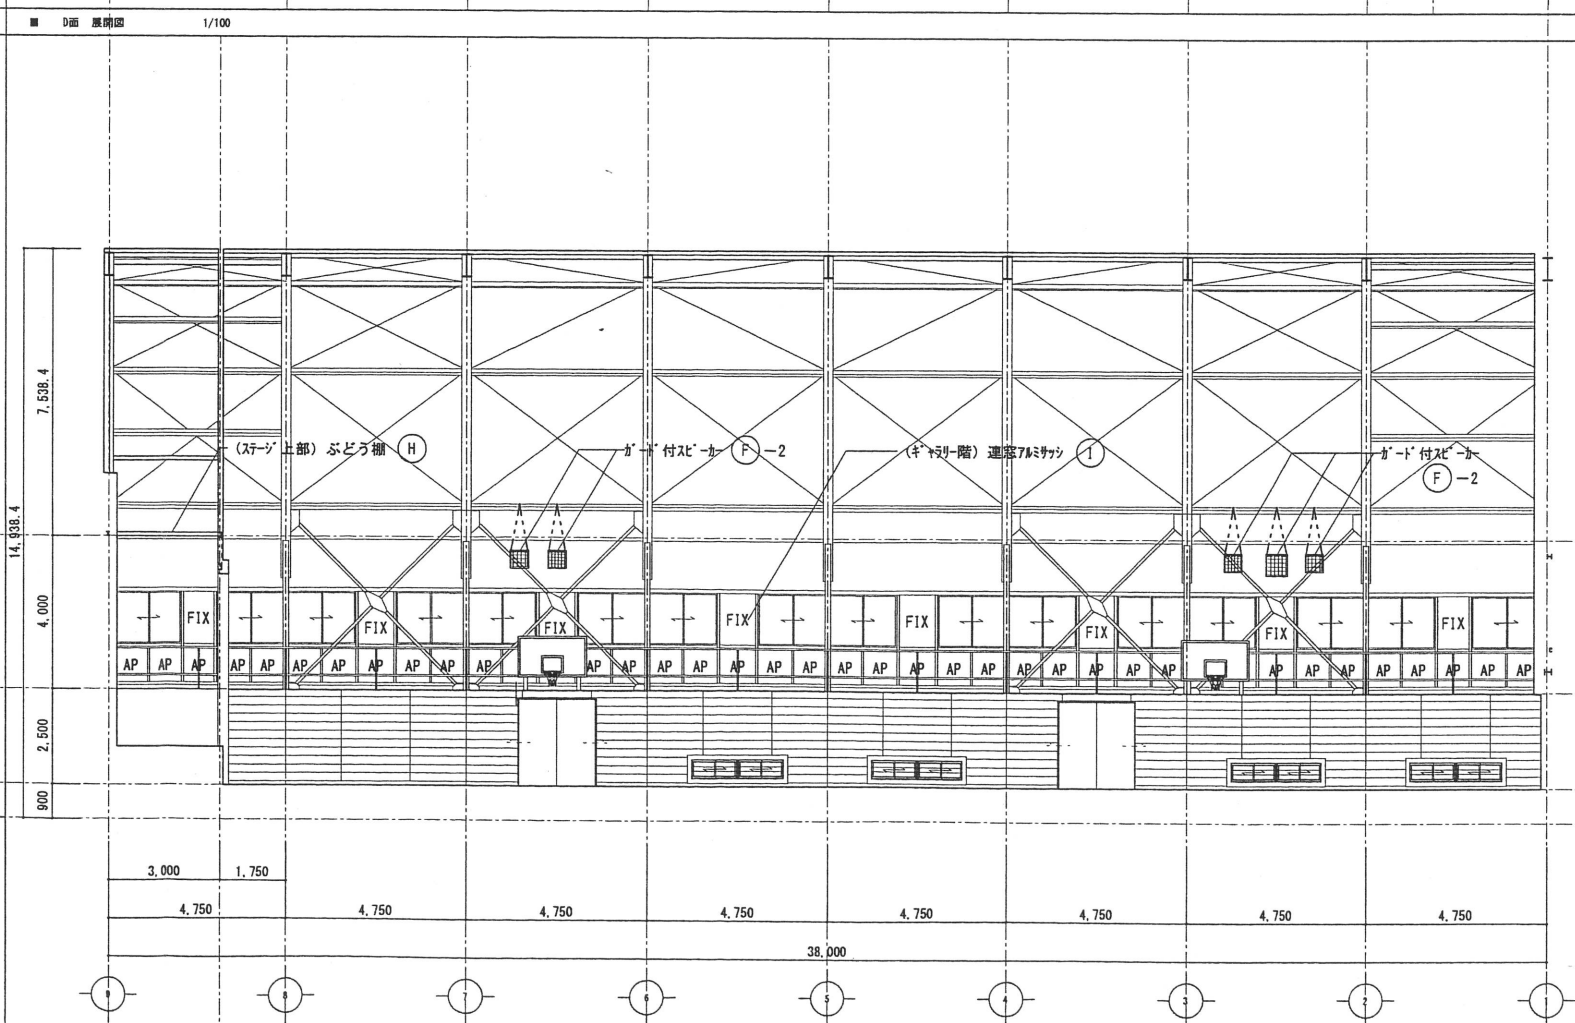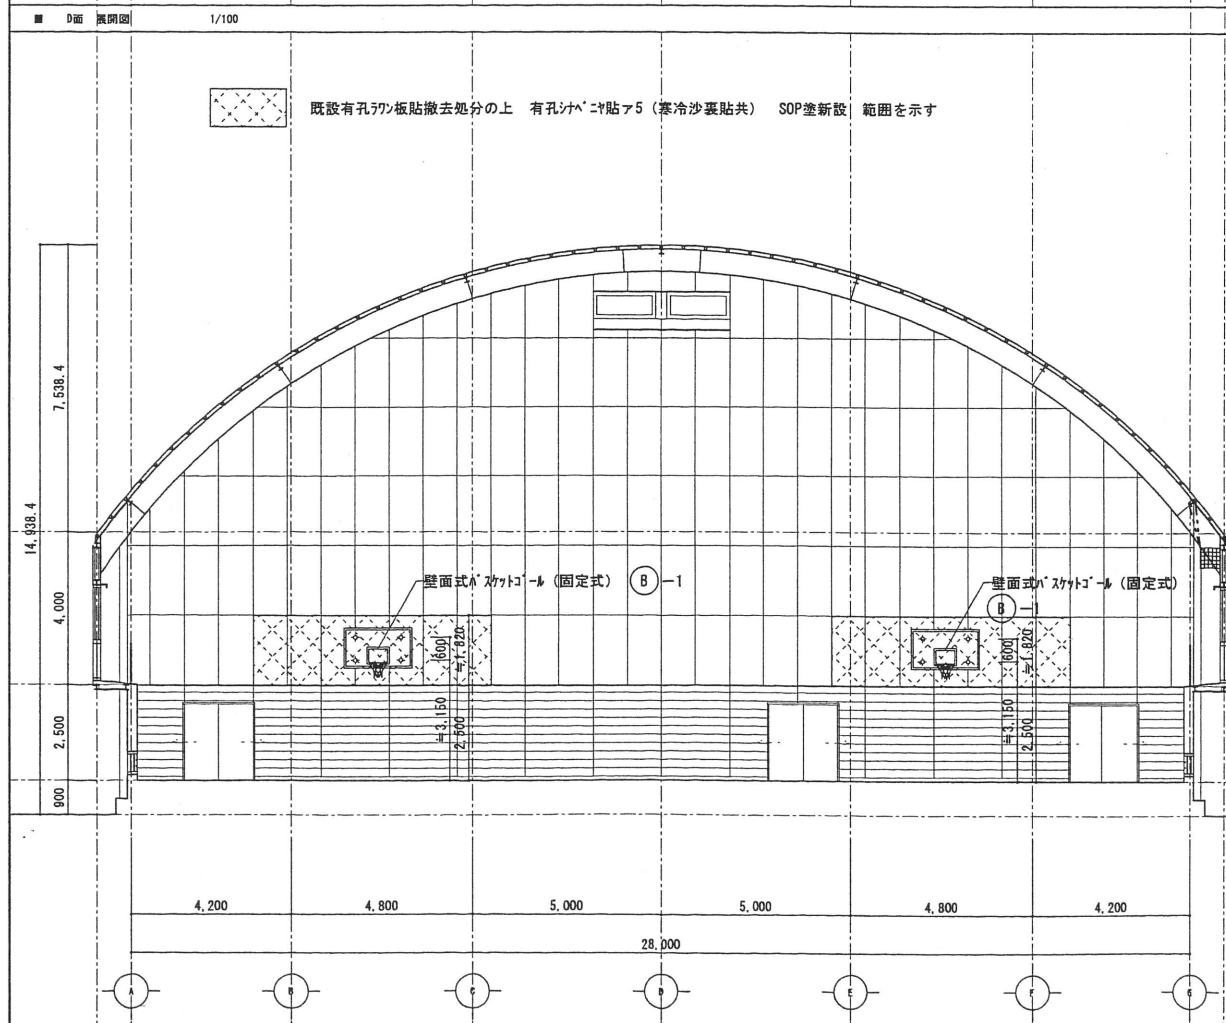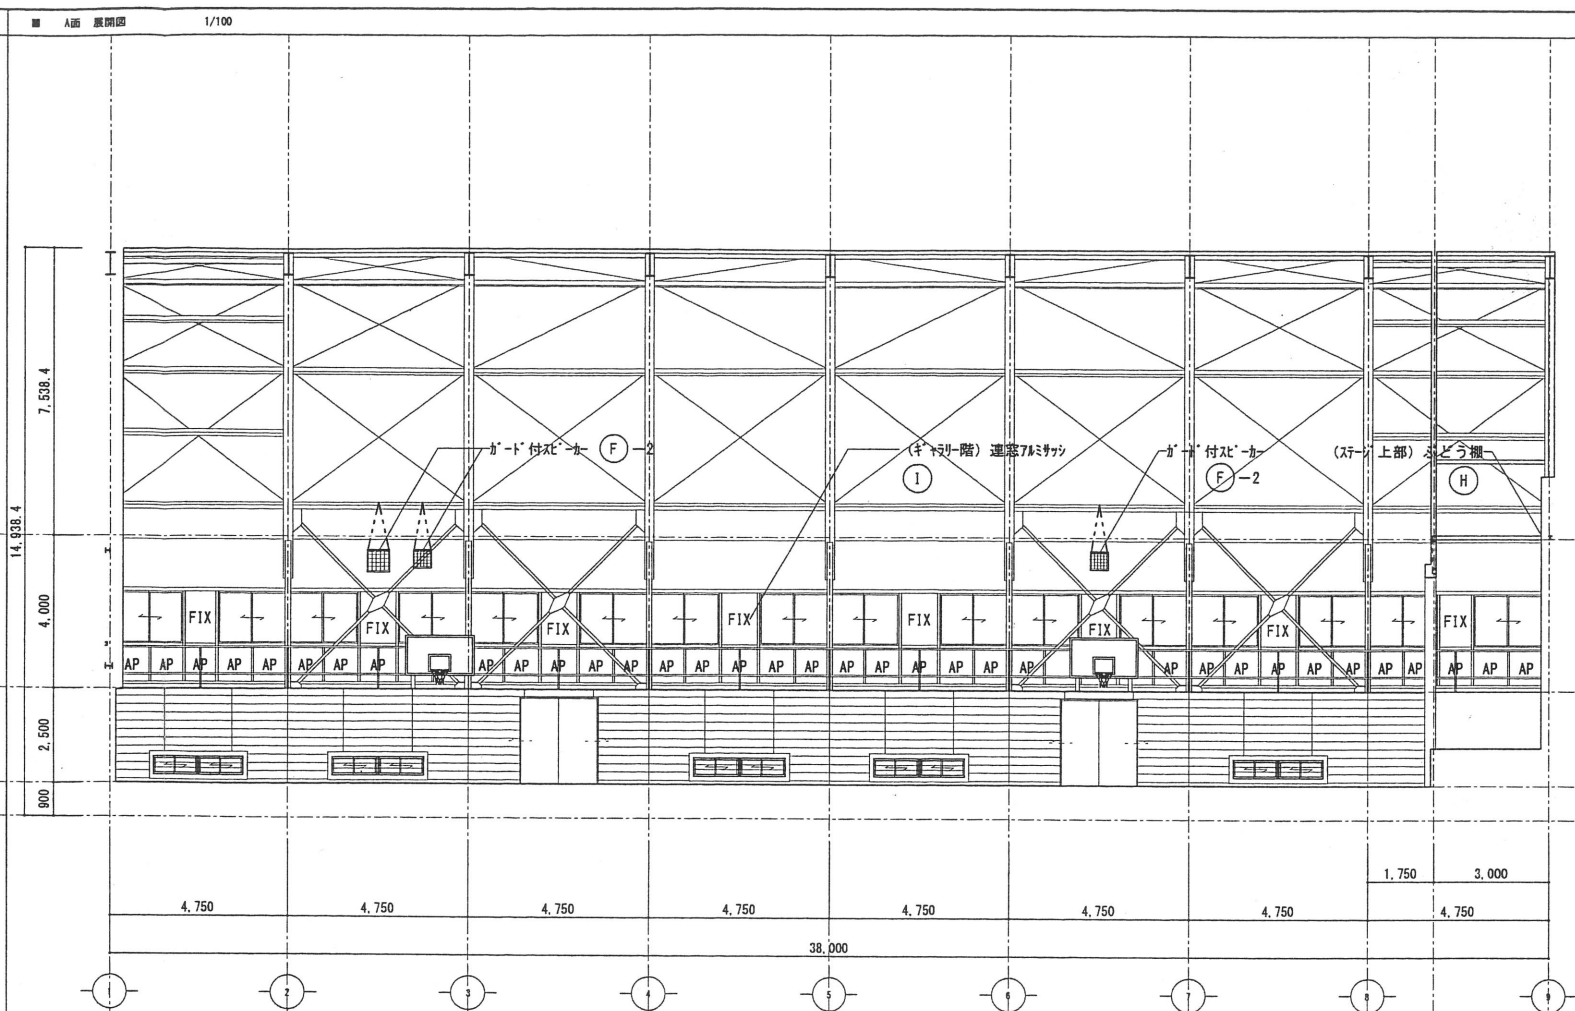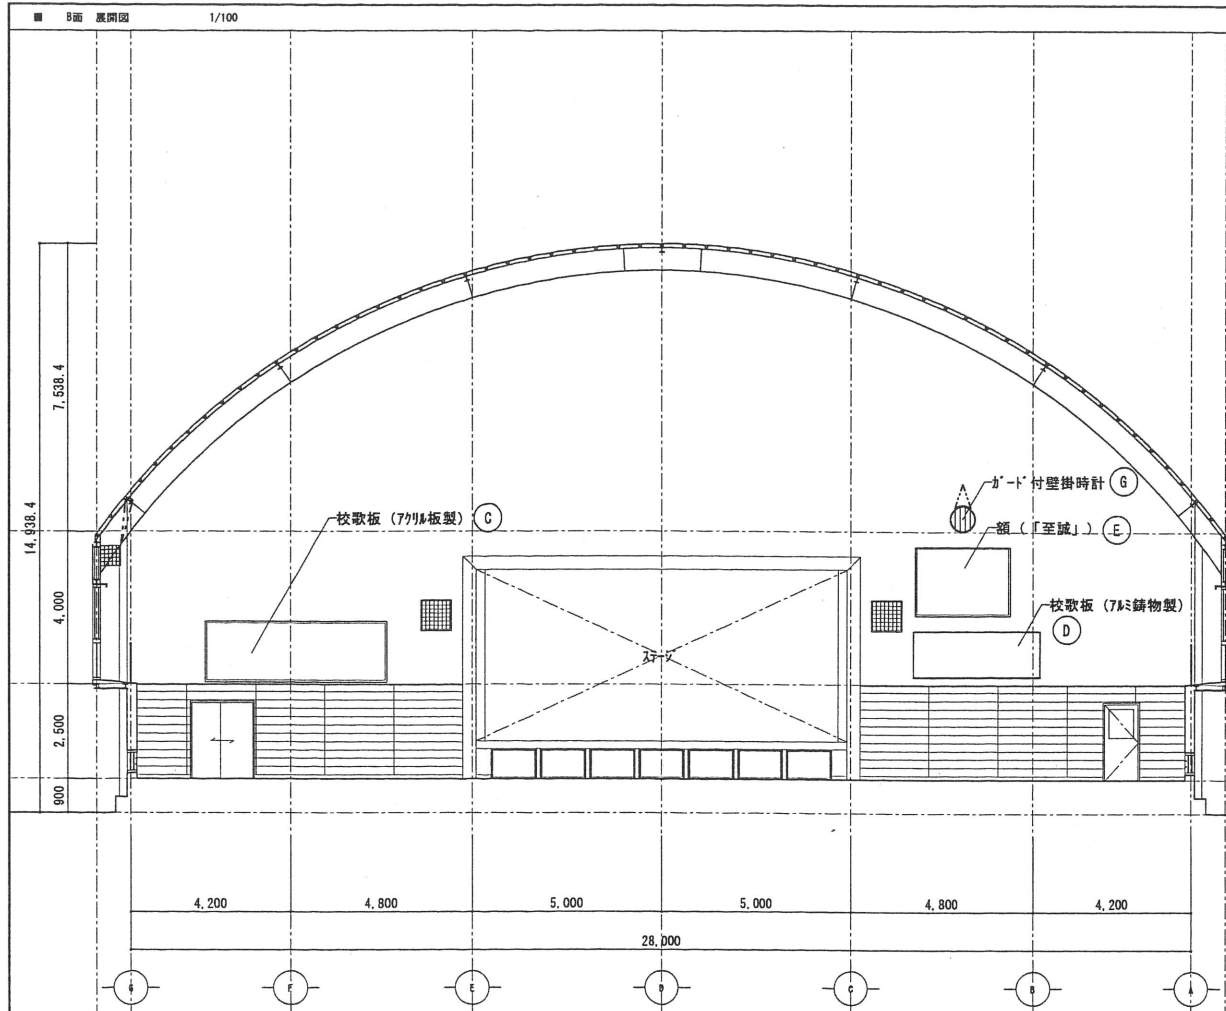

訂正事項	



株式会社 伊藤組

TEL 0749-24-6500
FAX 0749-24-6506



多賀中学校屋内運動場非構造部材耐震補強工事 (竣工図)

DRAWN BY CHECKED BY SUBMITTED BY

展開図
DATE H28-9

SCALE A 1-1/100
A 3-1/200


SHEET NO.
A-04

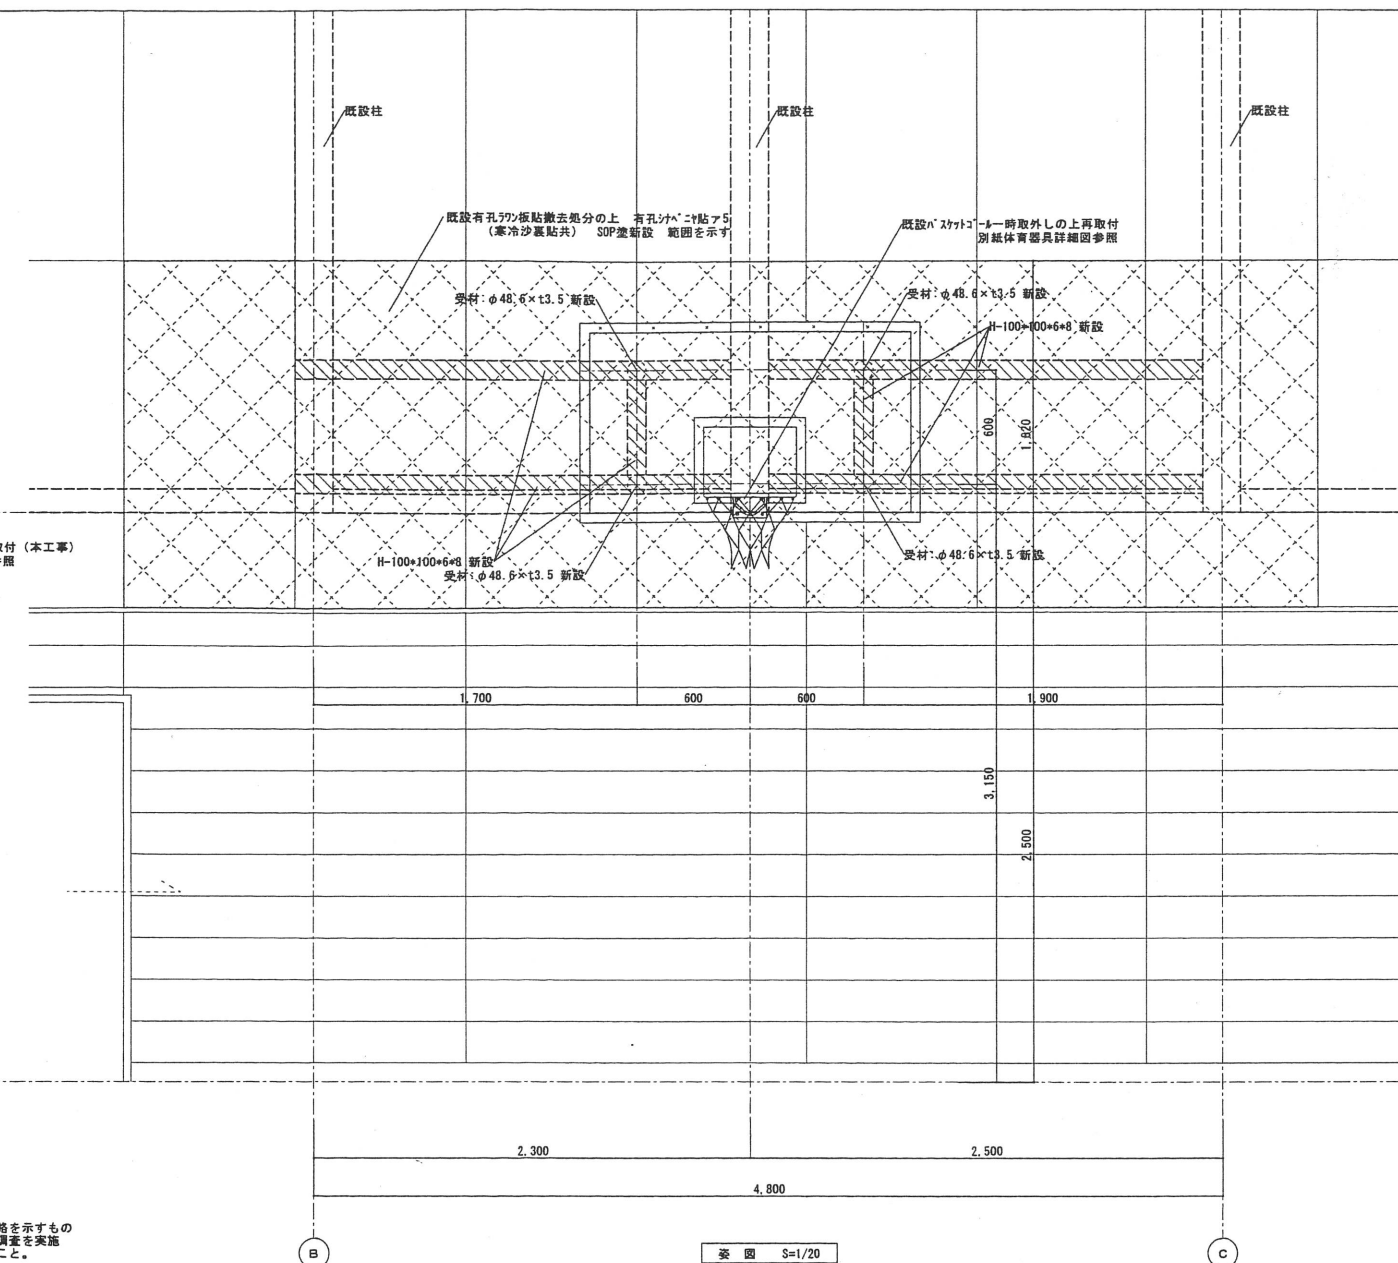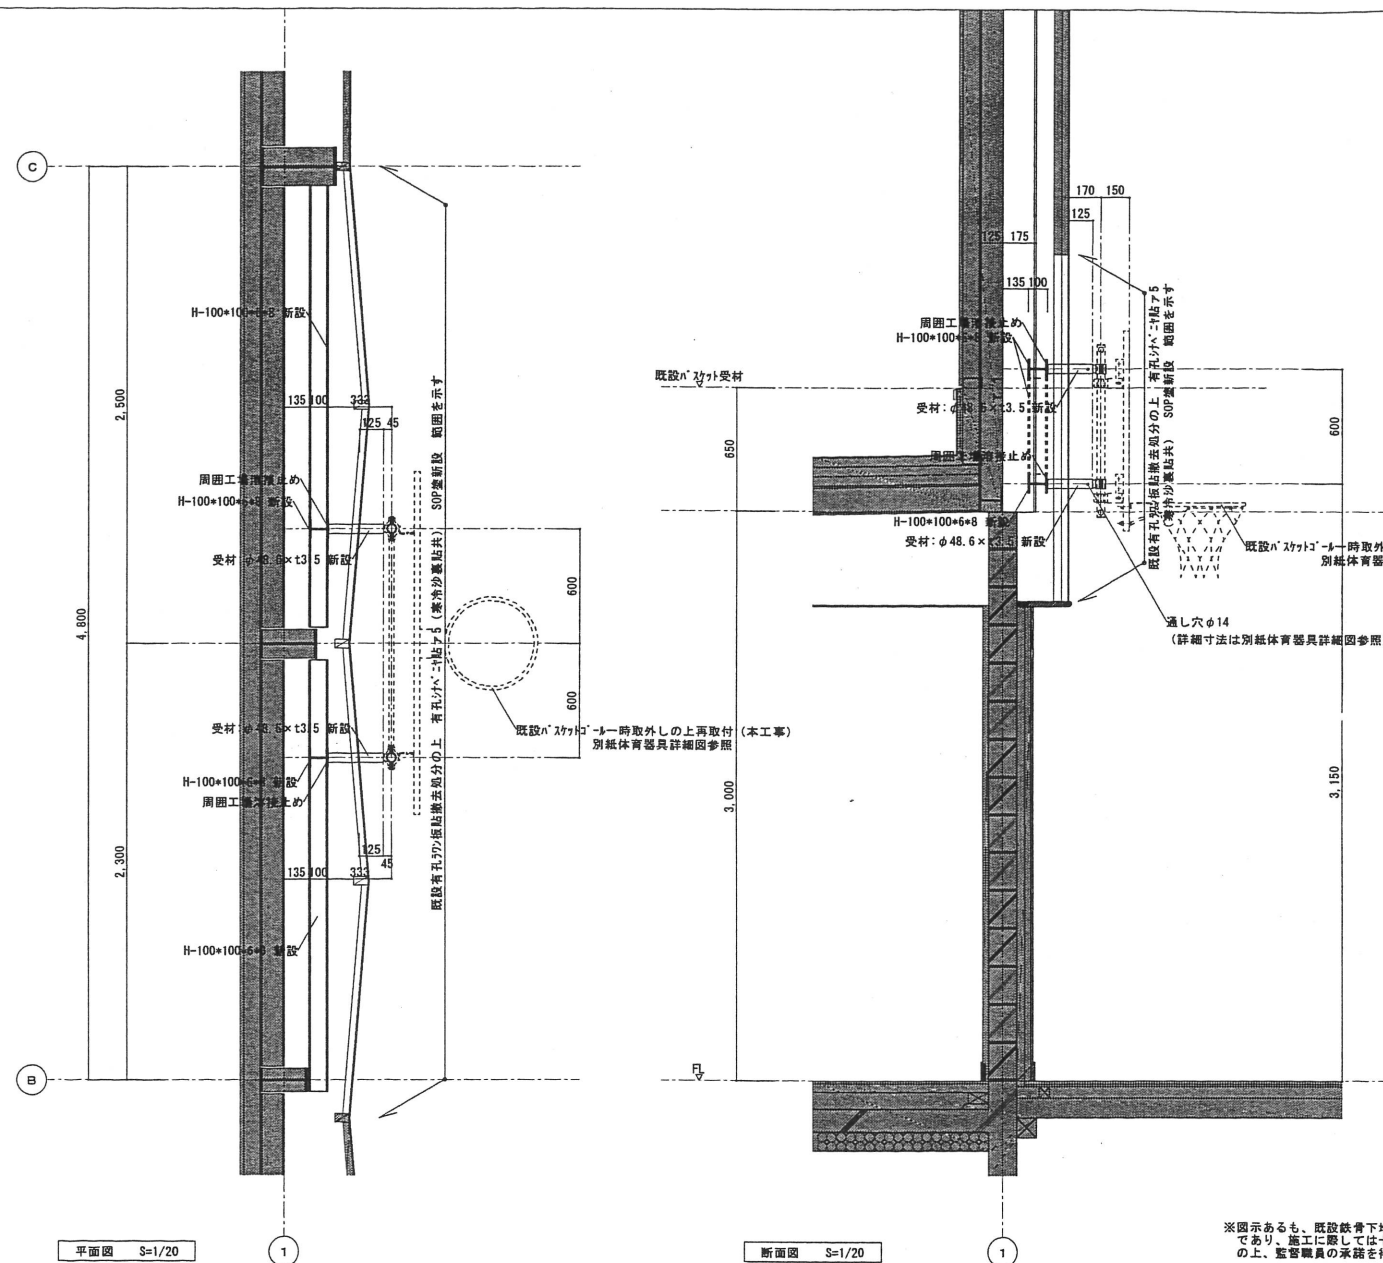


※図示あるも、既設鉄骨下地位置は概略を示すものであり、施工に際しては十分に現地調査を実施の上、監督職員の承諾を得て施工のこと。

※図示あるも、既設ハット受材一時取外しの上再取付位置、再取付高さについては施設管理者及び、監督職員と十分に協議の上、決定とする。


■ 既設校敷板(アクリル板)取付詳細図 S=1/30



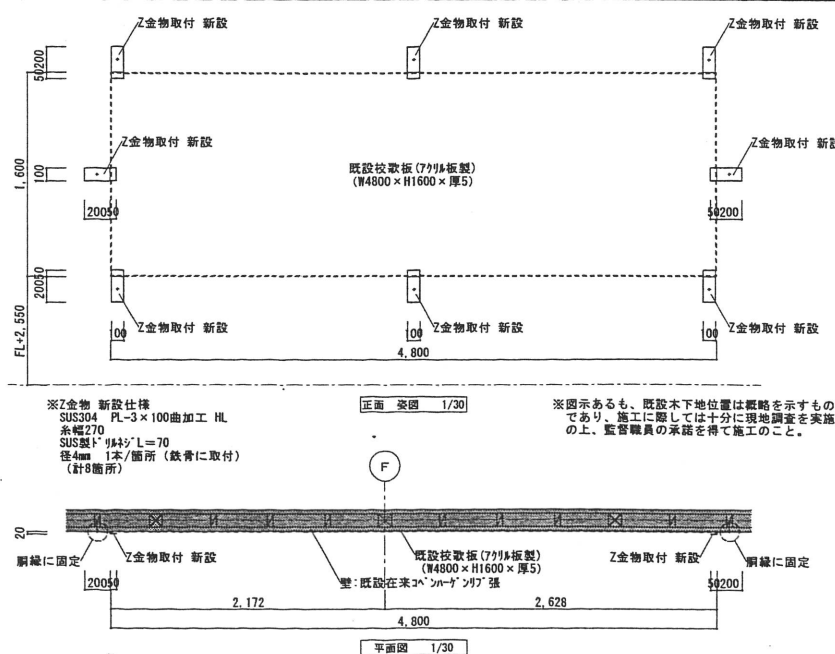


■ 既設校敷板(アルミ鋳物製)取付詳細図 S=1/30

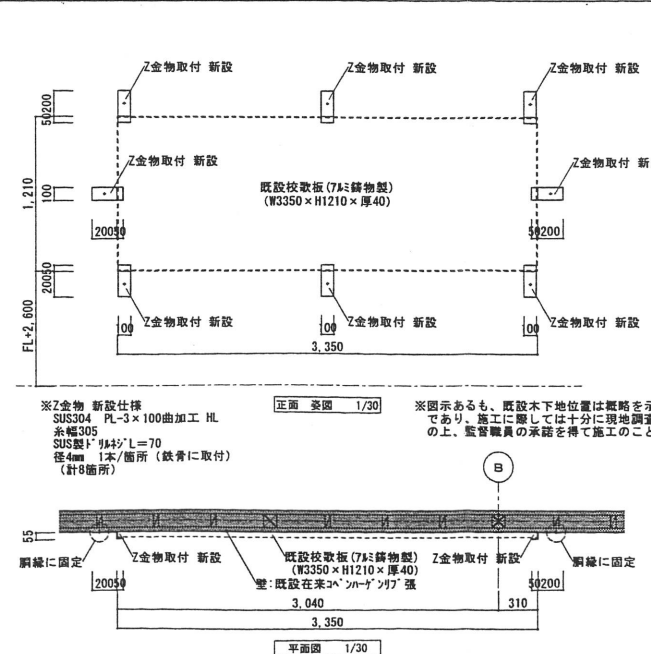


■ 既設額(「至誠」)取付詳細図 S=1/30

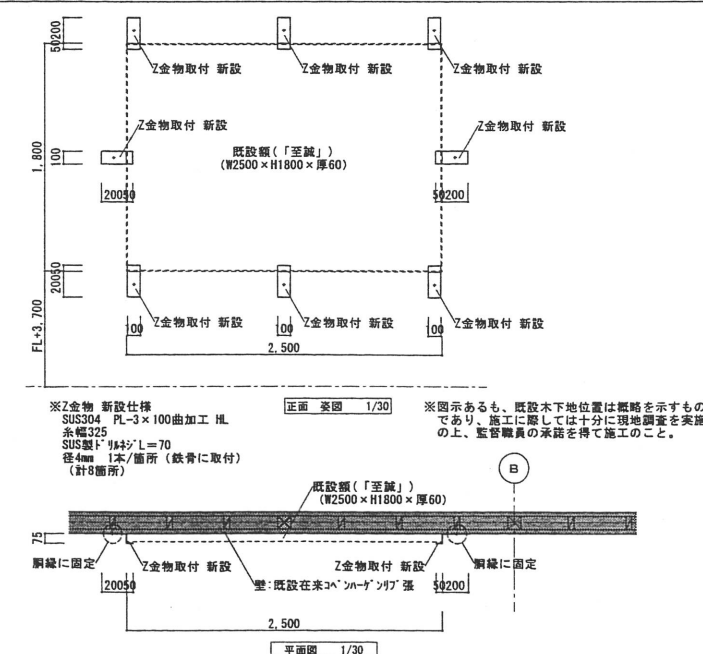

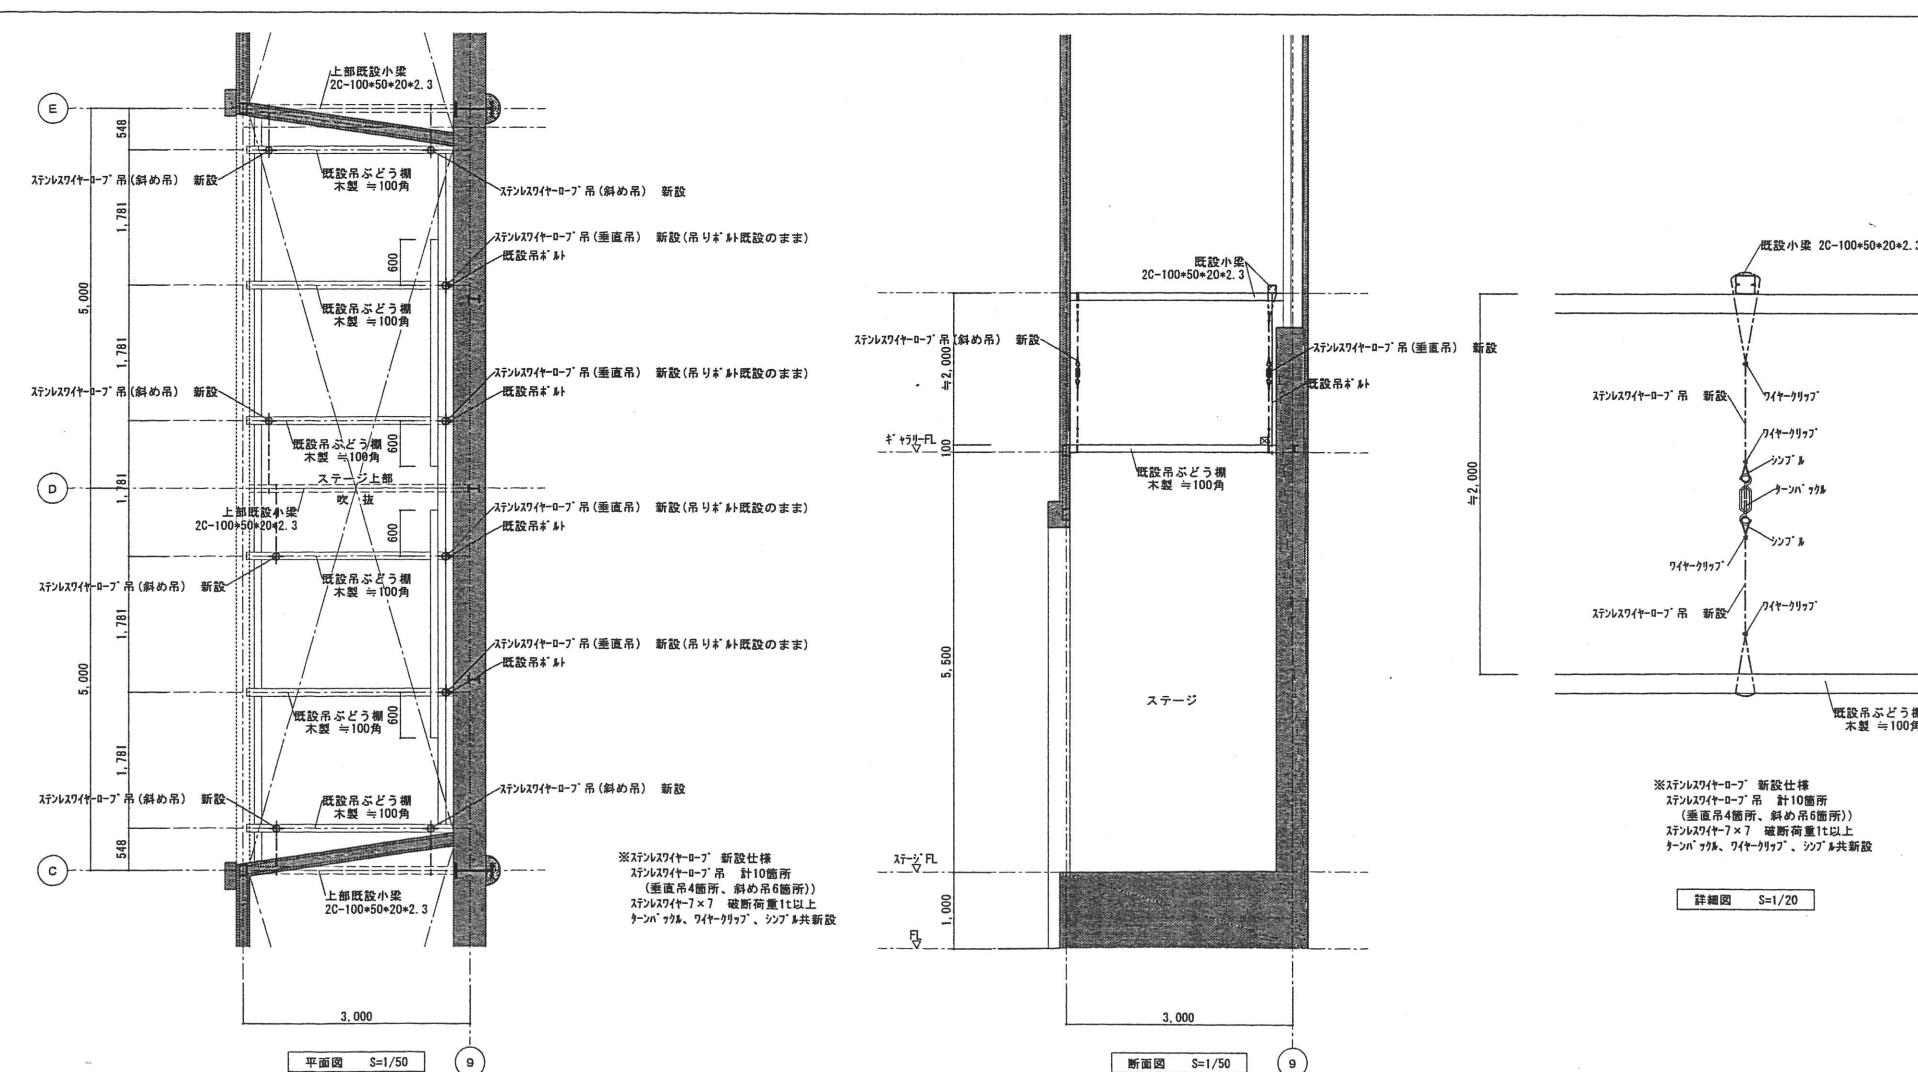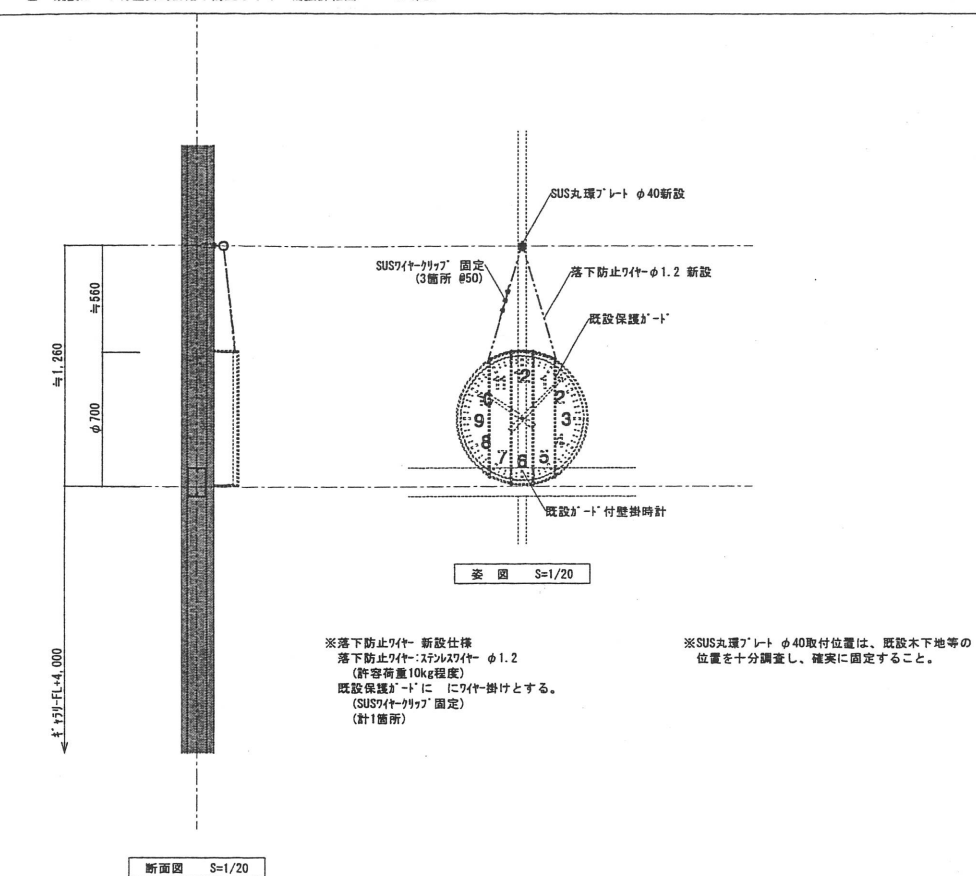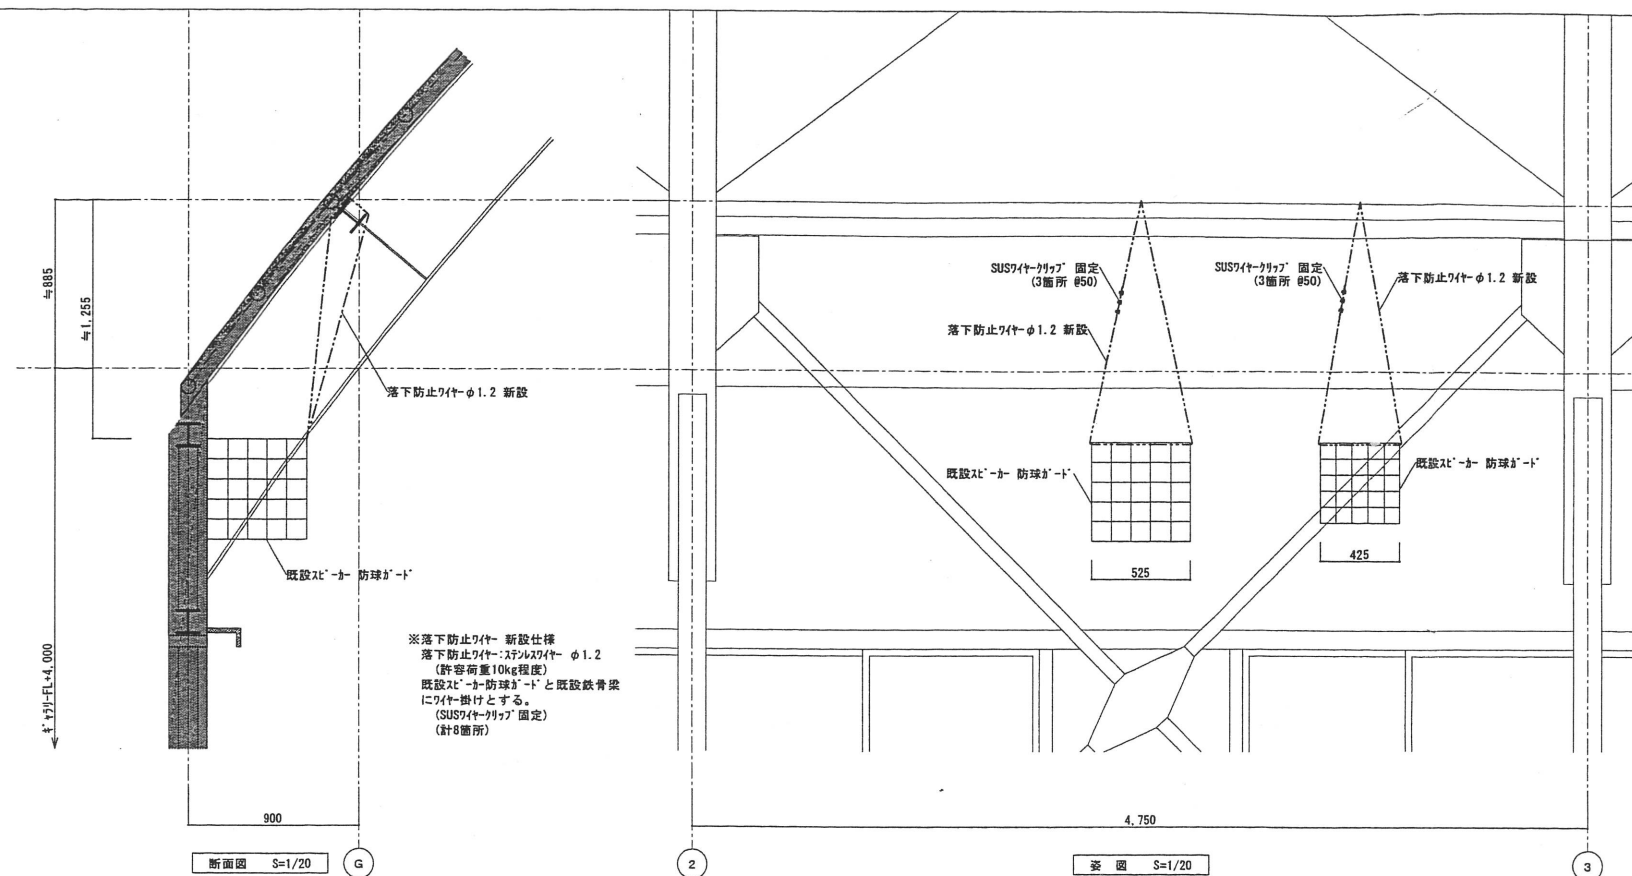



詳細図 S=1/20

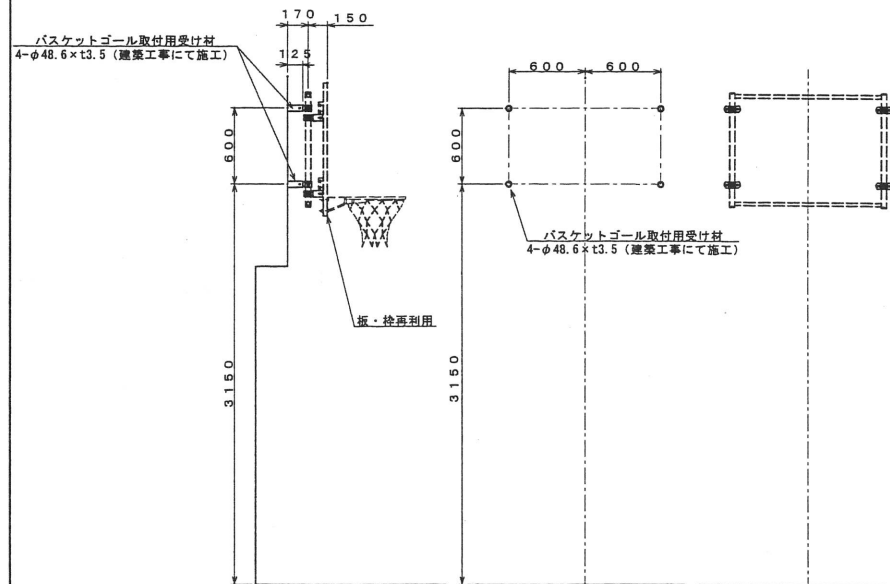


固定式バスケットゴール取付金具変更 (1 対) S=1/30

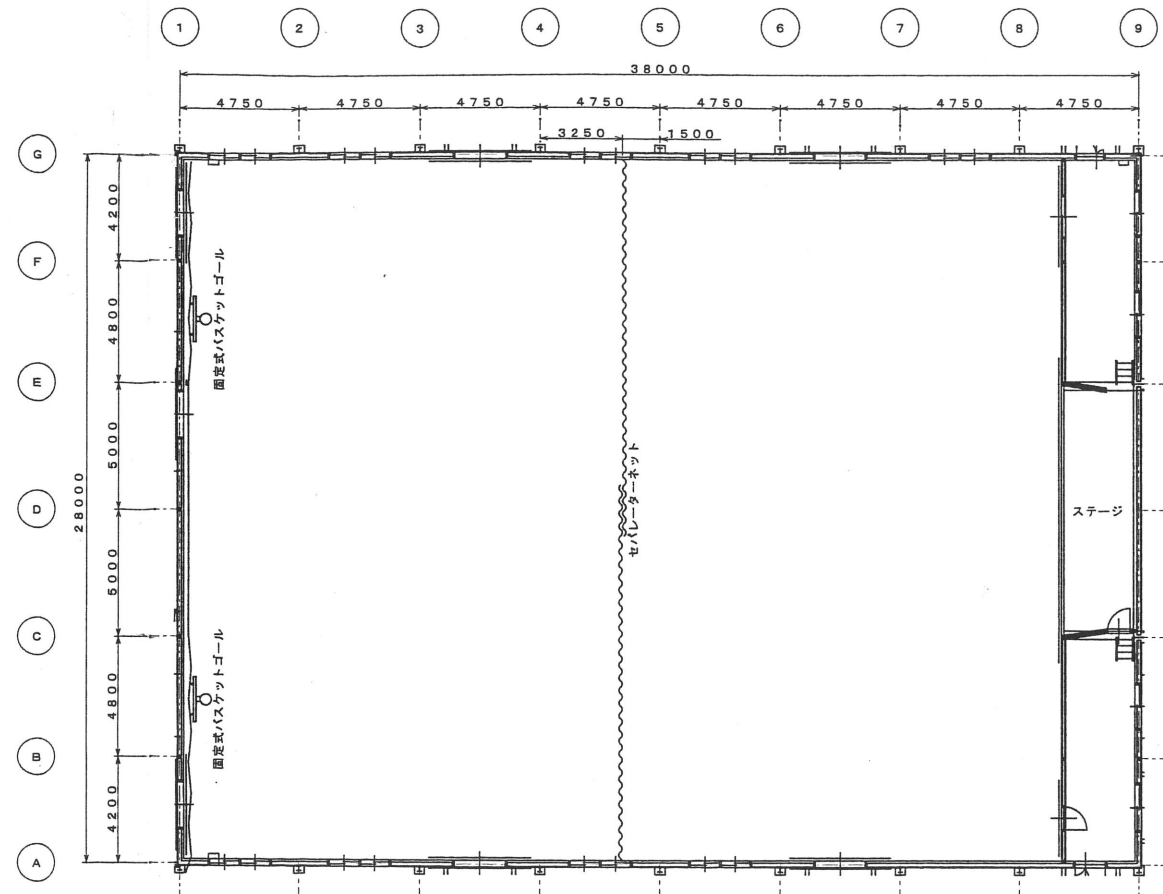

配置図 S=1/30

■ セパレーターネット部品交換（1張）詳細図 S=1/60

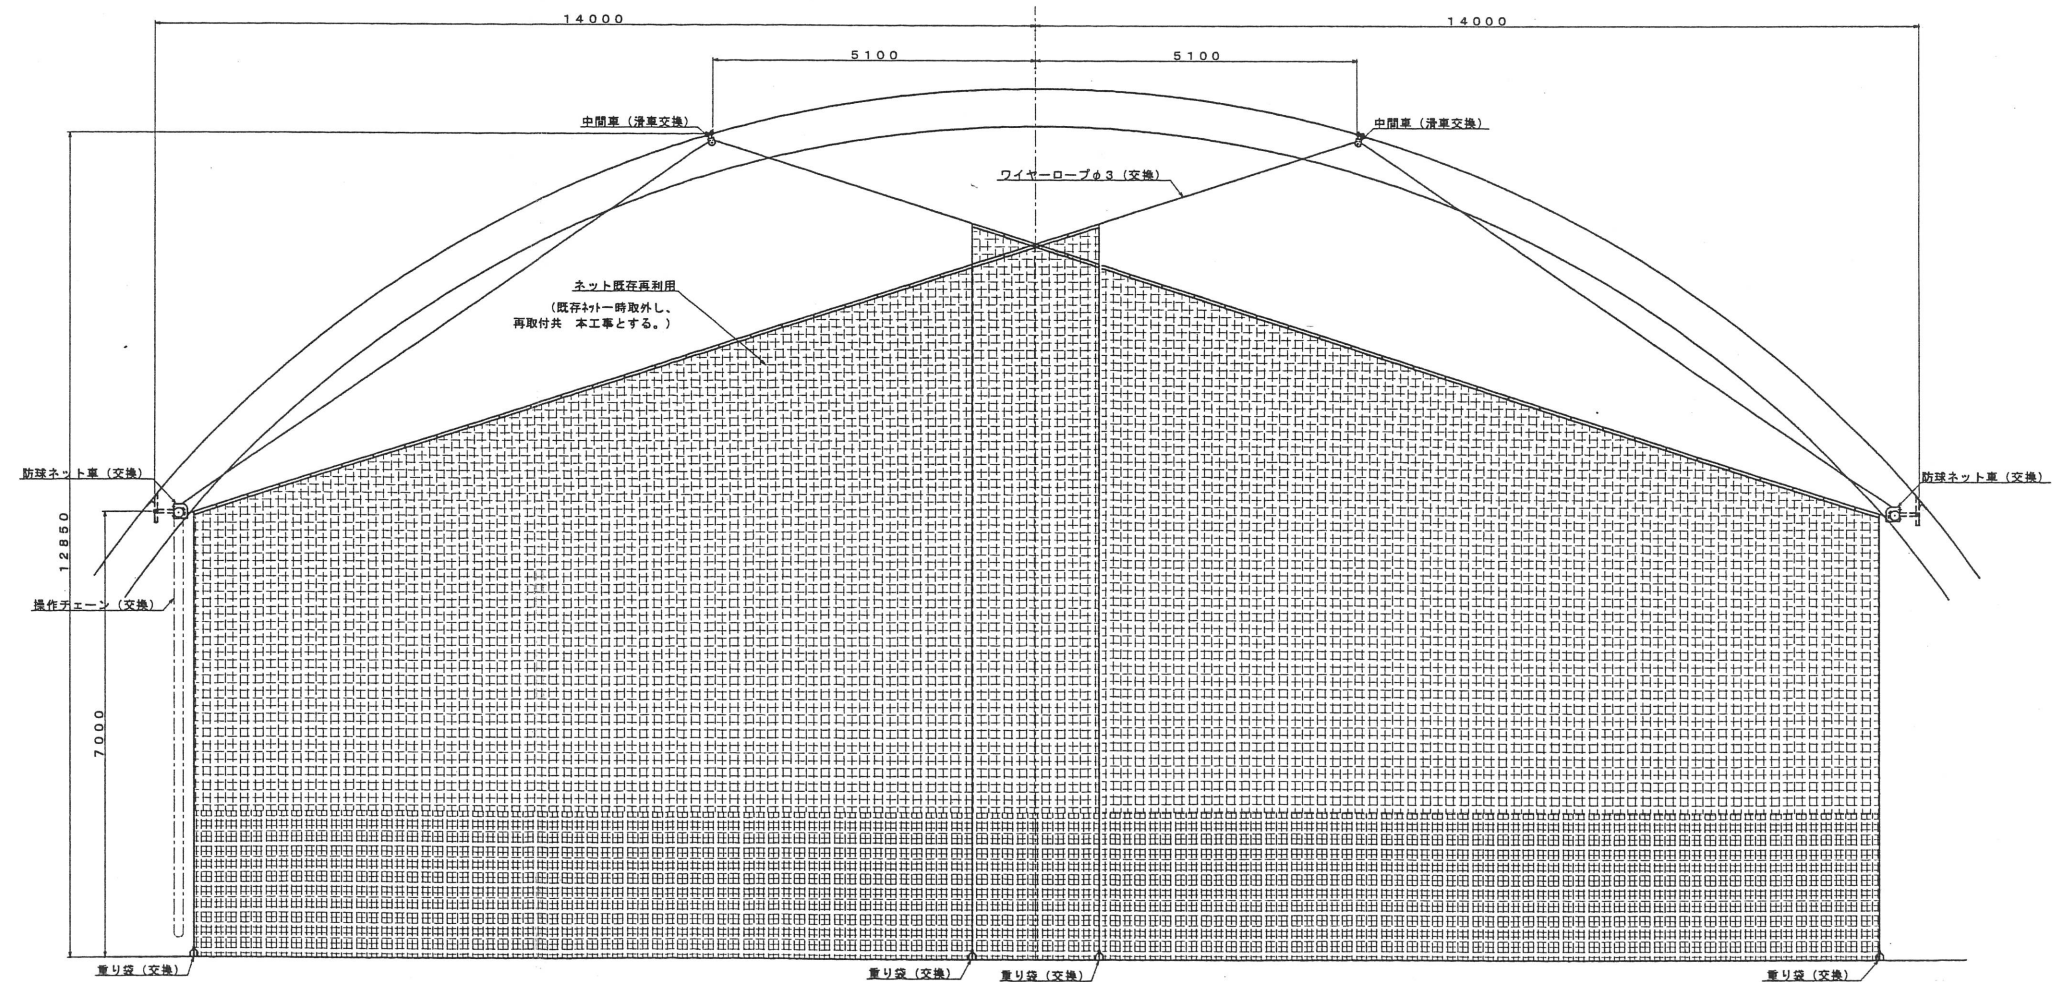

セパレーターネット部品交換 (1 張) S=1/60